



DETALHE DE DRENAGEM
SEM ESCALA

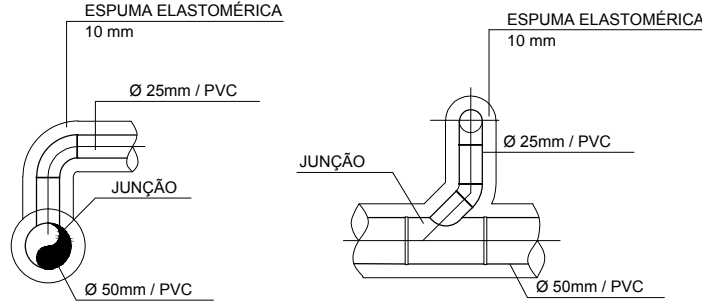


DETALHE DE DRENAGEM
SEM ESCALA

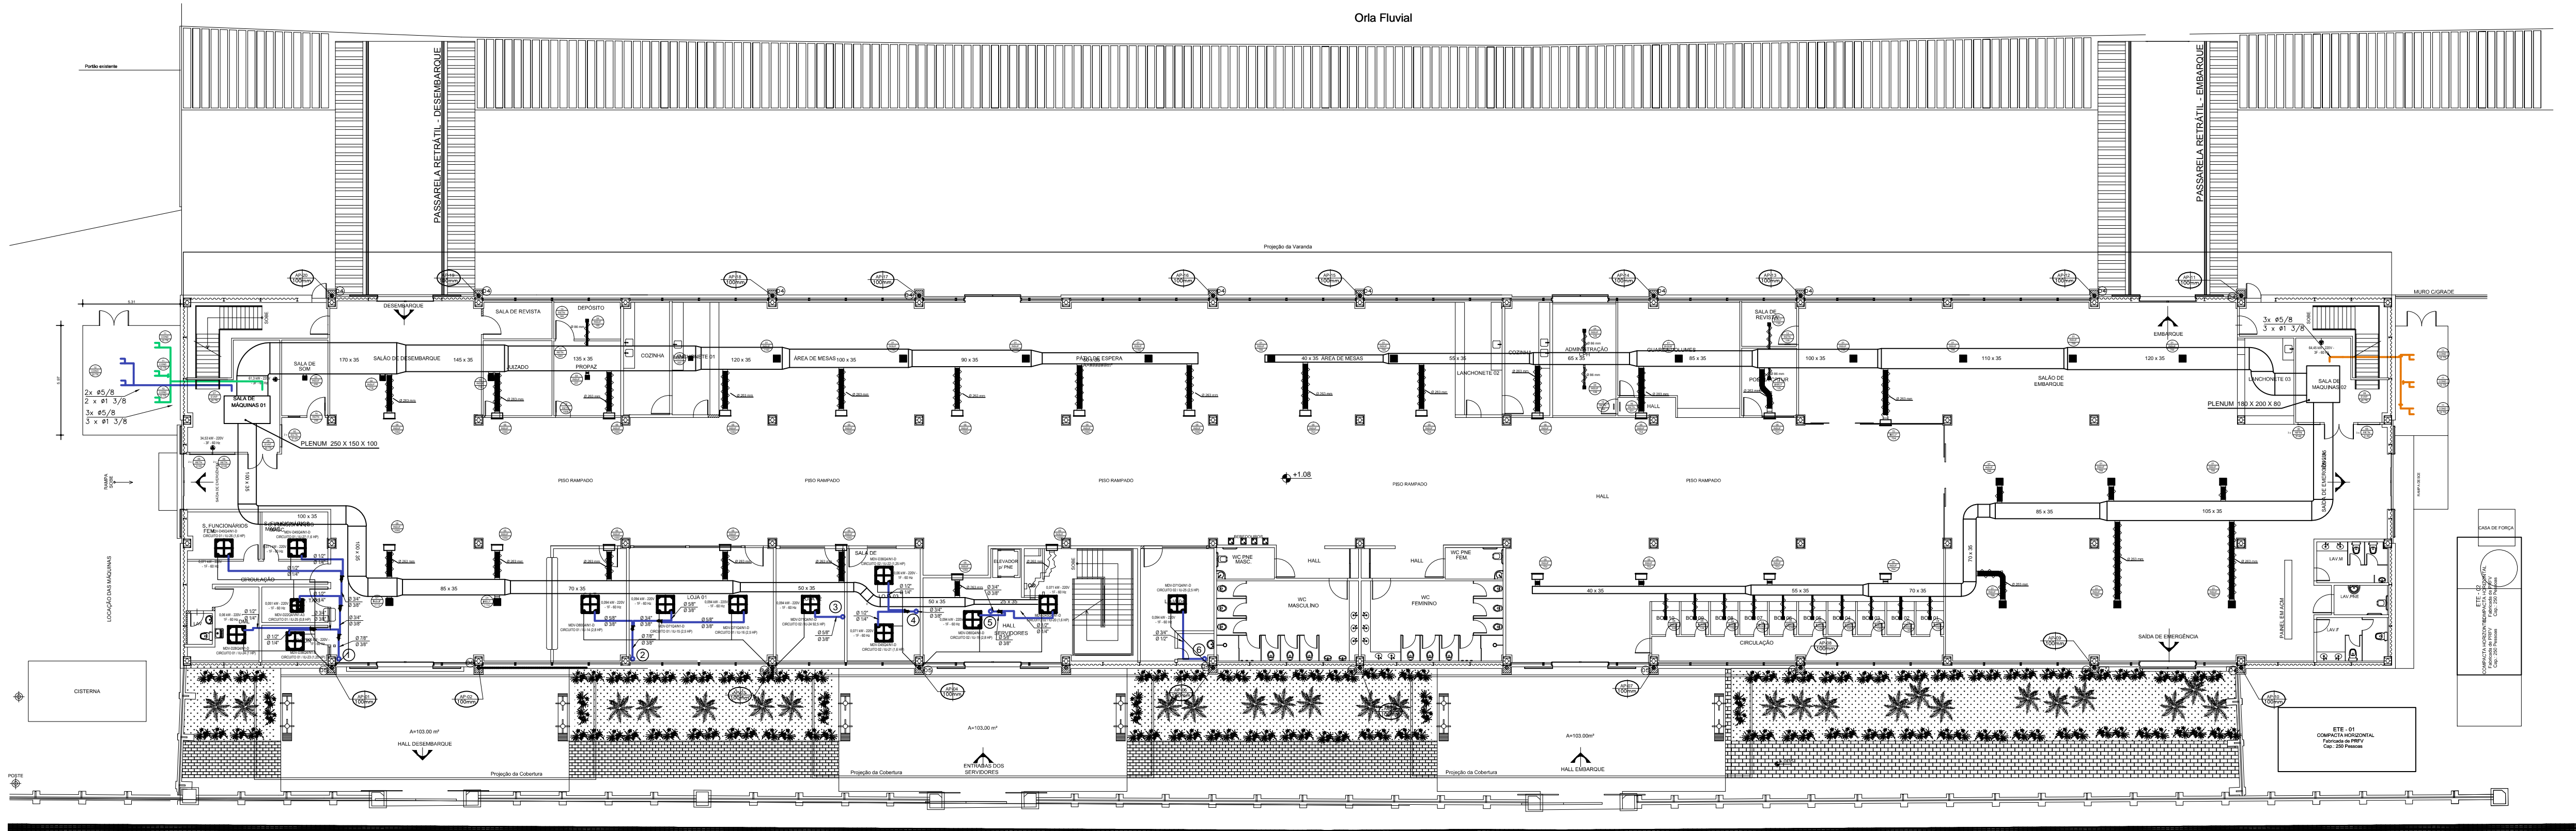

AR CONDICIONADO - PLANTA TÉRREO
ESC.: 1/200

LEGENDA

01 - DIFUSOR MOD. DI-41-15" X 15" + RG, REF. TROPICAL - 34 unid	08 - EQUIPAMENTO CONDICIONADOR DE AR - TIPO SPLITÃO - LINHA ECOSPLIT, MOD. 40VX40L, CAPACIDADE NOMINAL DE 40 TR, 220V/3F/60 Hz, REF. CARRIER - 01 unid	13 - GRELHA DE RETORNO, MOD. RHN 300 X 200 mm, REF. TROPICAL - 02 unid
02 - DIFUSOR MOD. DI-41-12" X 12" + RG, REF. TROPICAL - 04 unid	09 - EQUIPAMENTO CONDICIONADOR DE AR - TIPO SPLITÃO - LINHA ECOSPLIT, MOD. 40VX45L, CAPACIDADE NOMINAL DE 45 TR, 220V/3F/60 Hz, REF. CARRIER - 01 unid	14 - GRELHA DE RETORNO, MOD. RHN 400 X 200 mm, REF. TROPICAL - 01 unid
03 - DIFUSOR MOD. DI-41-9" X 9" + RG, REF. TROPICAL - 13 unid	10 - EQUIPAMENTO CONDICIONADOR DE AR - TIPO SPLITÃO - CONDENSADOR, INSTALAÇÃO EXTERNA, CAPACIDADE NOMINAL 10 TR, VENTILAÇÃO AXIAL, 220V/3F/60Hz - 01 unid	15 - GRELHA DE RETORNO, MOD. RHN 300 X 300 mm, REF. TROPICAL - 01 unid
04 - DIFUSOR MOD. DI-41-6" X 6" + RG, REF. TROPICAL - 10 unid	11 - EQUIPAMENTO CONDICIONADOR DE AR - TIPO SPLITÃO - CONDENSADOR, INSTALAÇÃO EXTERNA, CAPACIDADE NOMINAL 15 TR, VENTILAÇÃO AXIAL, 220V/3F/60Hz - 05 unid	16 - GRELHA DE RETORNO, MOD. RHN 500 X 300 mm, REF. TROPICAL - 01 unid
05 - GRELHA DE INSUFLAMENTO, DUPLA DEFLEXÃO HORIZONTAL, MOD. DH 600 x 250 mm + RG, REF. TROPICAL - 28 unid	12 - EQUIPAMENTO CONDICIONADOR DE AR - TIPO SPLITÃO - CONDENSADOR, INSTALAÇÃO EXTERNA, CAPACIDADE NOMINAL 20 TR, VENTILAÇÃO AXIAL, 220V/3F/60Hz - 01 unid	17 - GRELHA DE RETORNO, MOD. RHN 500 X 500 mm, REF. TROPICAL - 01 unid
06 - GRELHA DE RETORNO, MOD. RHN 1200 X 500 mm, REF. TROPICAL - 12 unid		18 - GRELHA DE RETORNO, MOD. RHN 600 X 500 mm, REF. TROPICAL - 01 unid
07 - EQUIPAMENTO CONDICIONADOR DE AR - TIPO SPLITÃO - LINHA ECOSPLIT, MOD. 40VX20L, CAPACIDADE NOMINAL DE 20 TR, 220V/3F/60 Hz, REF. CARRIER - 01 unid		

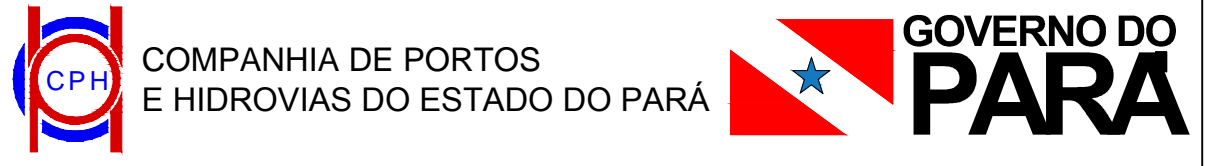

Projeto:			CLIMATIZAÇÃO	
			TERMINAL HIDROVIÁRIO DO PORTO DE BELÉM LUIZ REBELO NETO	
Conteúdo:			Folha	AR
PLANTA BAIXA TÉRREO e SUPERIOR - AR CONDICIONADO			01	05
ASBUILT				
EMPRESA RESPONSÁVEL:			Resp. Técnico	
			CLEMENTINO DOS SANTOS FILHO	
			CREA 5571 D/PA	
			Escala	Data
			INDICADA	DEZ/2014
			Operador CAD	Modificado